

# SERTIFIKAAT VAN LANDMETER

Hiermee sertifiseer ek dat ek bakens A, B, C, D, E en F opgespoor het, of waar nodig vervang en bevestig het met verwysing na die goedgekeurde Algemene plan LG No 4839/1995



JD Conradie  
PLS 0973 - D  
Maart 2021


# KONTOERPLAN

SEDFIELD

ERF 3480

Provinsie Wes Kaap

SKAAL 1 : 200

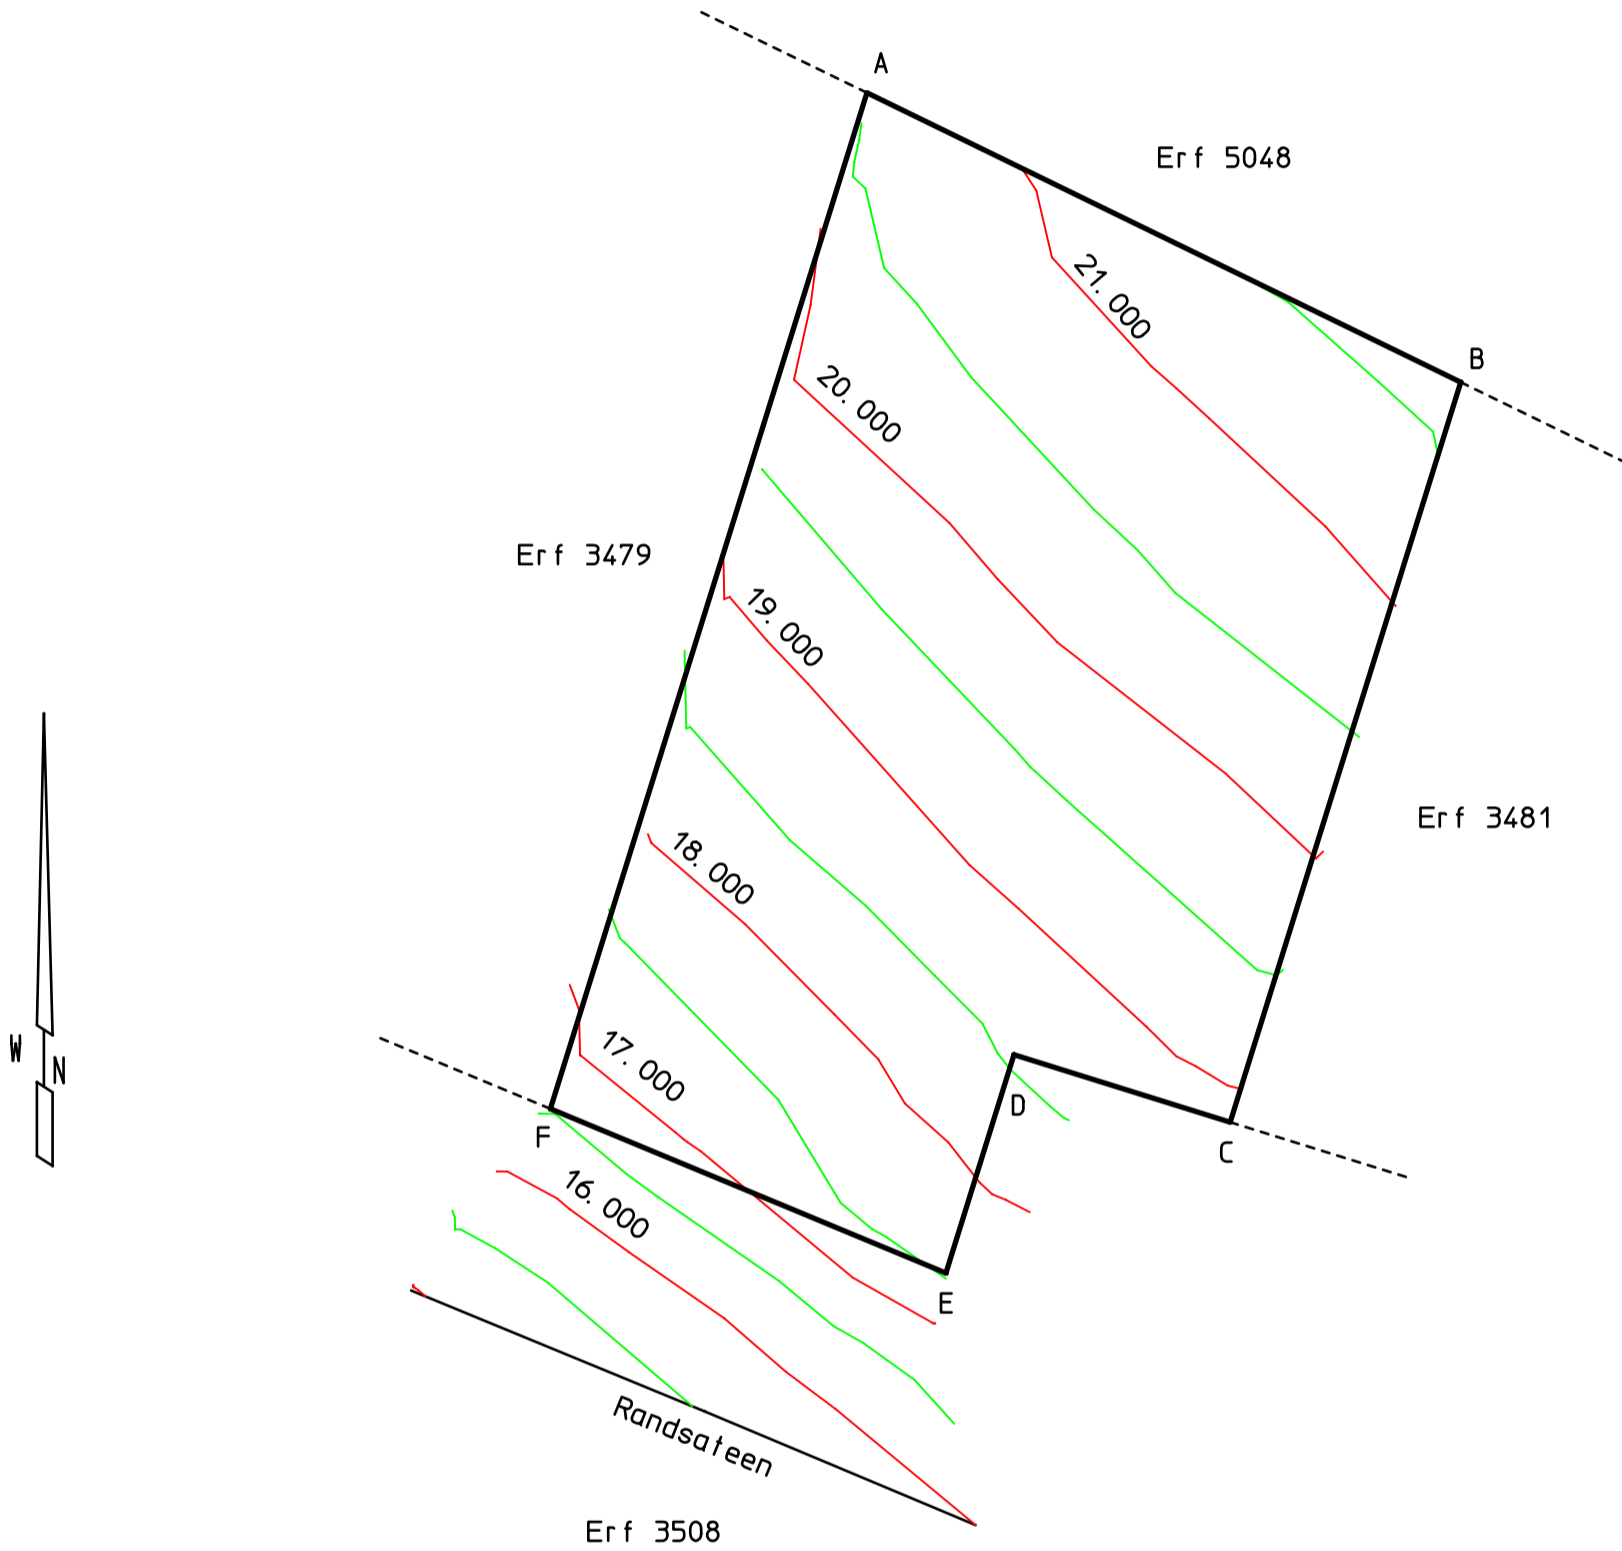

Sye meter	Rigtingshoeke
AB 17,48	295:58:20
BC 20,50	17:18:20
CD 6,00	107:18:20
DE 6,05	17:18:20
EF 11,33	122:32:50
FA 28,15	197:18:20

Bakenbeskrywing
Almal ..... 12mm Ysterpen

Ons verw no G0351  
Opgemeet in Maart 2021  
Hoogtes - bo gemiddelde seevlak

Tel 044 874 0991  
admin@landmeet.co.za

